三重県公共工事共通仕様書（令和２年８月）第２回正誤表

正

P I−244

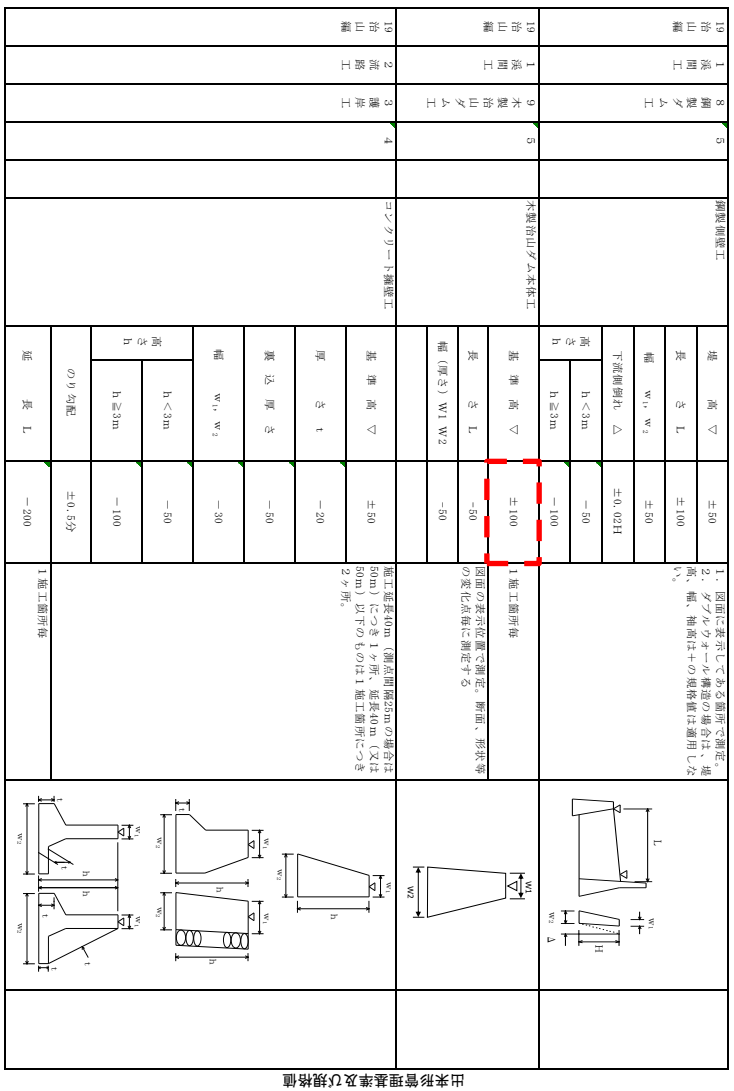

出来形管理基準及び規格値

誤

P I−244

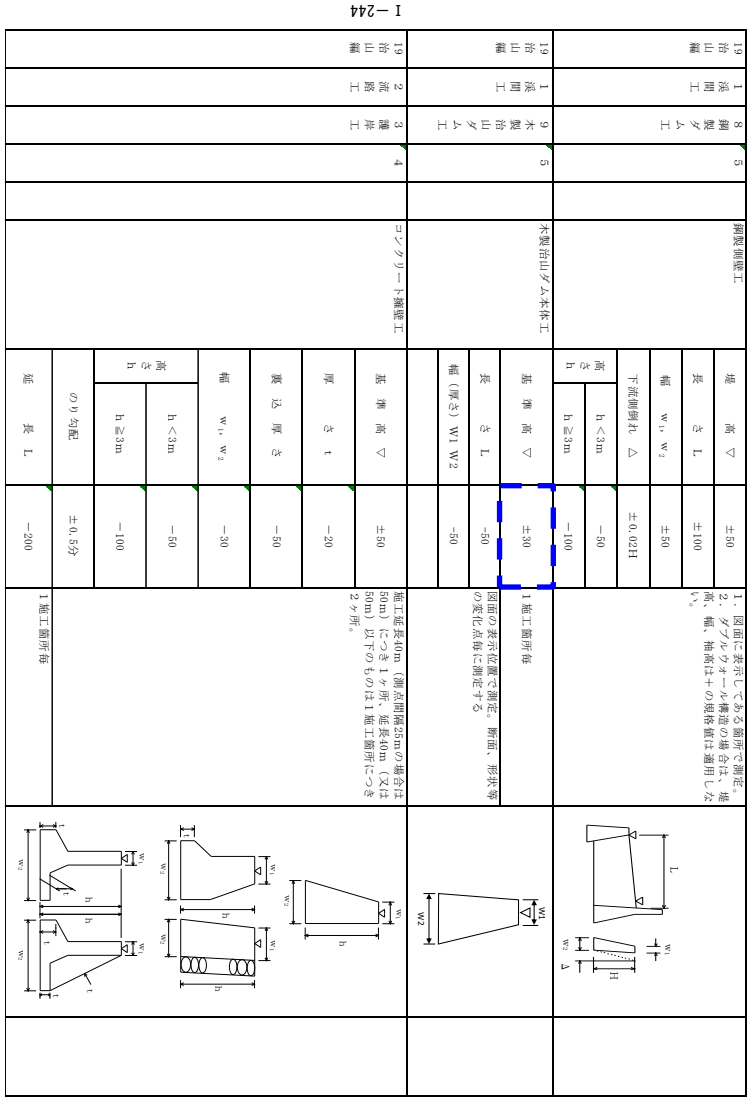

出来形管理基準及び規格値